

PROTOKÓŁ LIKWIDACJI CAŁKOWITEJ nr 14/2014

SPISANY DNIA 17.06:2014r.

I. DANE LIKWIDOWANEGO ŚRODKA TRWAŁEGO

- NAZWA ŚRODKA TRWAŁEGO: *Przylącze wodociągowe*
- NUMER INWENTARZOWY: *ŁSI Sp. z o.o.:13444/AP, ZWiK Sp. z o.o. B-1160/30*
- ŚREDNICA: *Ø = 50 mm*
- MATERIAŁ: *winidur*
- LOKALIZACJA UL: *Smocza 6/89, Łódź (włączony do SW w ul. Granitowej)*
- DŁUGOŚĆ ŚRODKA TRWAŁEGO: *15,75 m*

II. UZASADNIENIE LIKWIDACJI :

- WYSTAPIENIE INWESTORA Z DNIA: *19.12.2013r.*
- WYMAGANIA TECHNICZNE ZWiK Sp. z o.o. *NR TT.W.-412-3285/13* z dnia *10.12.2013r.*
- UMOWA Z *ŁSI Sp. z o.o. NR 22/2014* z dnia *13.02.2014r.*
- TERMIN LIKWIDACJI: *czerwiec 2014*

III. ZAKRES LIKWIDACJI:

Likwidacja całkowita oznaczona na planie syt.-wys. stanowiącym załącznik nr 1 do protokołu.

IV. SPOSÓB LIKWIDACJI:

Odcięcie przylącza od czynnej sieci wodociągowej.

V. ODZYSK Z LIKWIDACJI (ilość, rodzaj złomu):

Brak z uwagi na materiał i sposób likwidacji.

INWESTOR

2. sp

MIRAMEX s.c.
Robert Chojala, Jarosław Malin
92-020 Andrespol
Wiśniowa Góra, ul. Zagajnikowa 14A
NIP: 728 268 00 66, REGON: 100464305
www.miramex.eu
Tel.: 602-279-222

ŁSI Sp. z o.o.


BIURO EKSPLOATACJI INFRASTRUKTURY
Starszy Specjalista ds. Eksploatacji


Michał Krzysztożek

ZAŁĄCZNIK NR 1 DO PROTOKOŁU 2 LIKWIDACJI NR 14/2014



XXXXX
ZLIKWIDOWANE
PRZYŁĄCZE
WODOCIĄGOWE

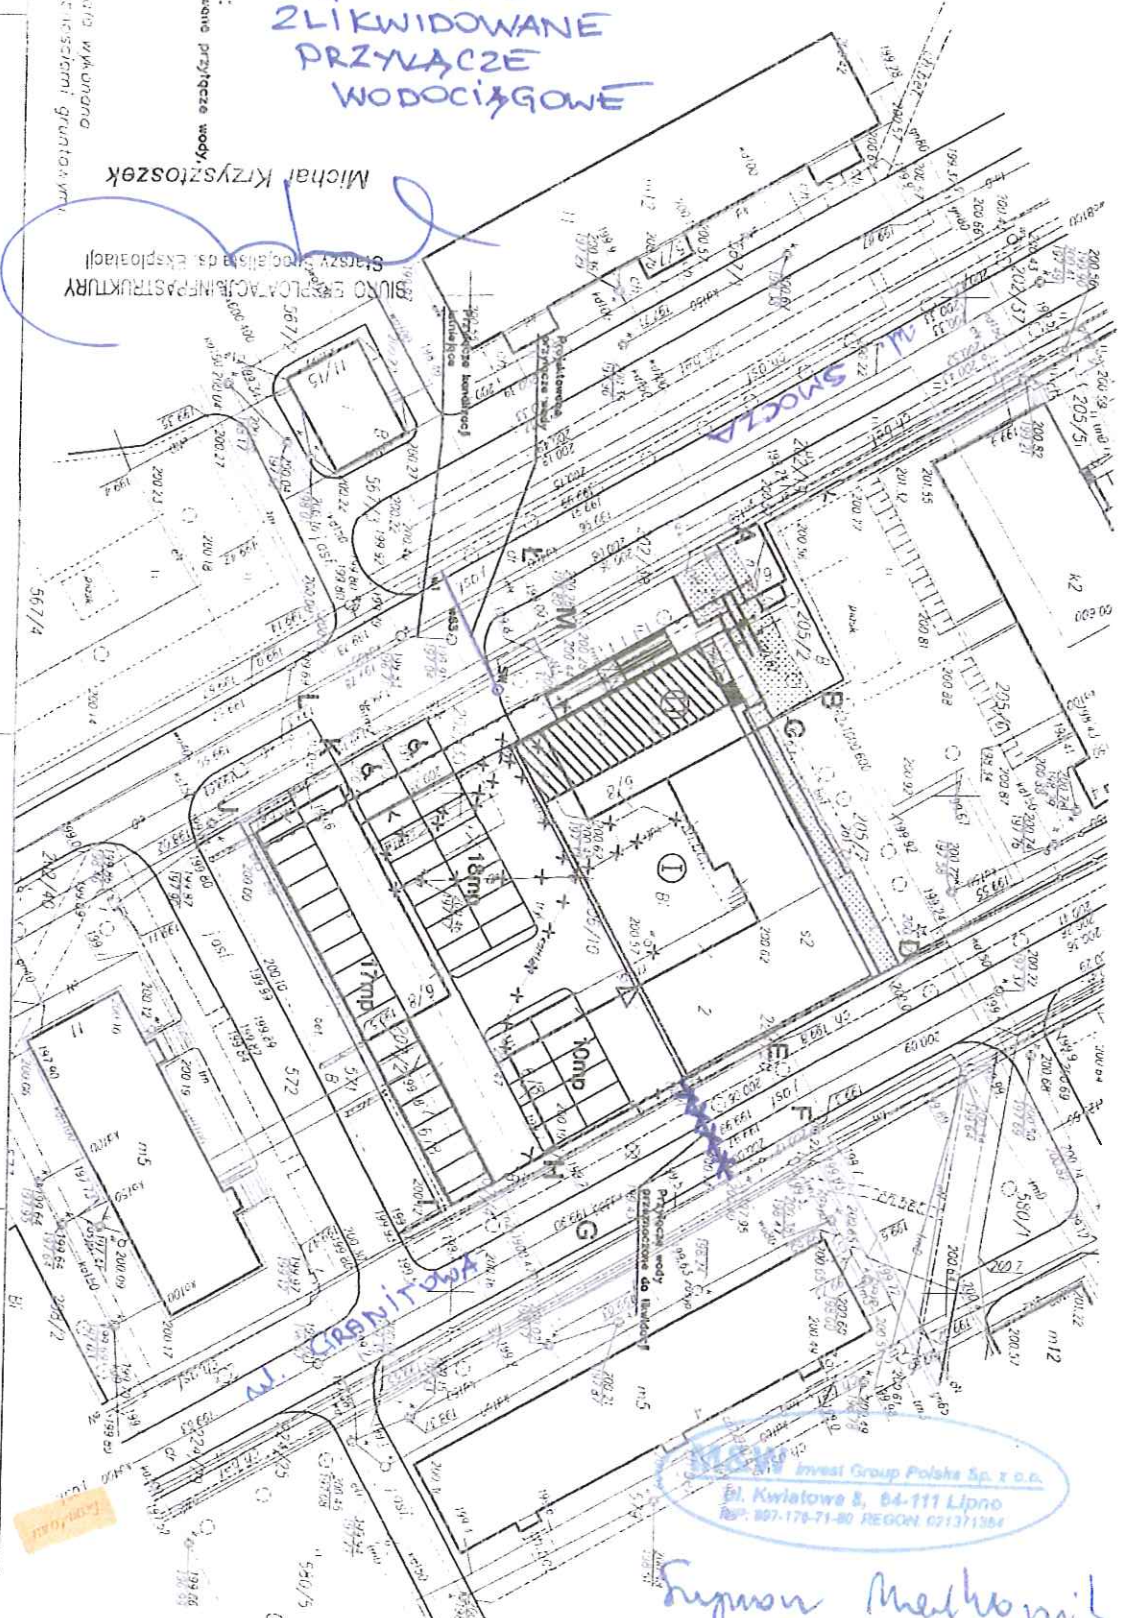

Oznaczenie:
— — — — — projektowane przyłącze wody

Wzrosty i projekcyjne wysokości wystawo wykonane w oparciu o dane terenowe i plany sytuacyjne.

MAPA DO CELÓW PROJEKTOWYCH

W SKALI 1:500

PRACE TERENOWE WYKONAŁ:

C&K P. W&G - EURO - DEW
W&G-112 Łódź Plac Zępatkowskiego 2
Geodezi uprawniony nr 1281

mgr inż. Romuald Kwiatkowski

ZMIANY DO

NUMERYCZNEJ MAPY ZASADNICZEJ
WPROWADZIE PRACOWNIK Ł&G

Monika Witkiewicz WITKOWSKA


KERGA: 5-1638/2013
Ł&G: 6261-P/201/2013 Łódź, dn. 25.09.2013

Łódź, dn. 08.11.2013

Invest Group Polska Sp. z o.o.

Szymon Machonik

PROTOKÓŁ ODBIORU TECHNICZNEGO NR. 163/2014
przyłącza wodociągowego

Data: 12.06.2014

Adres nieruchomości: **Łódź ul. Smocza 6/8**
Podłączono do wodociągu miejskiego ø: **100** z rur: **ŻEL** w ul. **Smocza**
Nr archiwalny: **A-5762** Nr inwentarzowy:

I. DANE TECHNICZNE

Kształtka nawiertna ø: **100/63**
Przewód podłączenia ø: **63/50** z rur **PEHD** mb **15,52**
Sposób odprowadzania wód opadowych i roztopowych: **kanalizacja ogólnospławna**
Sposób odprowadzania ścieków sanitarnych: **kanalizacja ogólnospławna**
Wodomierz ø: **32** zlokalizowany **studnia wodomierzowa**
Data wykonania przyłącza: **12/06/2014**

II. DANE DOTYCZĄCE ODBIORCY USŁUG, INWESTORA I WYKONAWCY

Inwestor: **M&W Invest Group Polska sp. z o.o.**
Odbiorca usług: **j.w.**
Wykonawca: **MIRAMEX s.c.**

MIRAMEX s.c.
Robert Chodula, Jarosław Marlyn
02-020 Andrypol
Wiślicza Góra, ul. Zagajnikowa 14A
NIP: 728 268 00 66 REGON: 100464305

Inspektor ZWIK Sp. z o.o. w obecności Inwestora dokonał w dniu **12/06/2014** sprawdzenia przyłącza przed zasypaniem.

Uwagi:

Umowę o zaopatrzenie w wodę i odbiór ścieków należy zawrzeć nie później niż po 7 dniach od wykonania włączenia i montażu wodomierza. Nie podpisanie umowy przez odbiorcę usług w w/w terminie może być podstawą do dokonania przez ZWIK Sp. z o.o. odcięcia przyłącza wodociągowego (zgodnie z art. 8 Ustawy o zbiorowym zaopatrzeniu w wodę i zbiorowym odprowadzaniu ścieków). Ponowne uruchomienie zamkniętego przyłącza możliwe będzie po uiszczeniu opłaty pokrywającej koszty wcześniejszego odcięcia poniesione przez ZWIK Sp. z o.o.

Inspektor ZWIK Sp. z o.o. Inwestor lub upoważniony przedstawiciel

Inspektor ZWIK Sp. z o.o. po sprawdzeniu przed zasypką w obecności Inwestora i Wykonawcy oraz na podstawie dokumentacji powykonawczej i inwentaryzacji geodezyjnej stwierdza, że przyłącze wodociągowe zostało wykonane zgodnie/niezgodnie* z projektem budowlanym posiadającym uzgodnienie ZUDP Nr. **434/2014**.

Uwagi:

Inspektor ZWIK Sp. z o.o. Inwestor lub upoważniony przedstawiciel

Przyłącze może/nie może* zostać przyjęte do świadczenia przez ZWIK Sp. z o.o. usług serwisowych

Inspektor ZWIK Sp. z o.o. Inwestor lub upoważniony przedstawiciel

* niepotrzebne skreślić

Otrzymałem
Szymon Markowski